Starostwo Powiatowe w Gostyninie
Zespół Uzgodnień Dokumentacji Projektowej
09-500 Gostynin, ul. 3-go Maja 43b, tel. (0-24) 235-85-06

Na podstawie art. 28 ust. 1 ustawy z dnia 17.05.1989r. Prawo geodezyjne i kartograficzne (Dz. U z 2000r. Nr 100 poz.1086 z późn. zmianami) uzgodniono usytuowanie projektowanych sieci uzbrojenia terenu

sieć wodociągowa z przyłączem

(wyszczególnienie uzgadnianych sieci uzbrojenia terenu)

Uzgodnione usytuowanie sieci uzbrojenia terenu podlega wytyczeniu i geodezyjnej inwentaryzacji podwykonawczej przez jednostki uprawnione do wykonywania prac geodezyjnych.
W razie niezgodności realizacji sieci uzbrojenia terenu z uzgodnionym projektem inwestor zobowiązany jest przedłożyć mapę z wynikami pomiarów podwykonawczych właściwemu organowi administracji architektoniczno-budowlanej.
Uzgodnienie usytuowania projektowanych sieci uzbrojenia terenu zachowuje ważność przez okres 3 lat od dnia wydania opinii w sprawie uzgadniania usytuowania projektowanych sieci uzbrojenia terenu. Uzgodnienie traci ważność w przypadku, o którym mowa w § 13 rozporządzenia Ministra Rozwoju Regionalnego i Budownictwa z dnia 2 kwietnia 2001r. w sprawie geodezyjnej ewidencji sieci uzbrojenia terenu oraz zespołów uzgadniania dokumentacji projektowej (Dz. U. Nr 38, poz. 455)

Z up. Starosty

GWiU-RWA.7.336/10
(sygn. opinii)

Gostynin, 07.09.10r.
(miejscowość i data)

mgr inż. Bronisław Skiba
Naczelnik Wydziału Geodezji, Kartografii, Katastru i Nieruchomości
Geodeta Powiatowy
Przewodniczący Zespołu

STAROSTWO POWIATOWE w GOSTYNINIE
Powiatowy Ośrodek Dokumentacji Geodezyjnej i Kartograficznej
09-500 Gostynin, ul. 3-go Maja 43b, tel/fax 235-24-84

W obszarze oznaczonym linią [illegible] mapy zasadniczej [illegible] mapy przyłączeniowej [illegible] w m. [illegible] 05.06.26 [illegible] wojewódzkiego gor [illegible] 2330-306/09
Niniejsza mapa może służyć do celów projektowych. Projektowane obiekty budowlane wymagające pozwolenia na budowę podlegają wytyczeniu i inwentaryzacji powykonawczej [illegible] prawnionych do wykonywania prac geodezyjnych.

2009.06.26
(miejscowość i data)

[illegible]
(imię i nazwisko oraz stanowisko służbowe osoby upoważnionej)

z up. Starosty
Janina Tencer
Inspektor w Wydziale Geodezji, Kartografii, Katastru i Nieruchomości

Zgodnie z art. 18 pkt 3 ustawy z dn. 17.05.1989r Prawo geodezyjne i kartograficzne (t. j Dz. U z 2000r Nr 100 poz. 1086 z p. zm.) rozpowszechnianie, rozprowadzanie oraz reprodukowanie w celu rozpowszechniania i rozprowadzania niniejszej mapy wymaga zezwolenia Starosty

PAŃSTWOWY POWIATOWY
Inspektor Sanitarny
w GOSTYNINIE
ul. Bierzewicka 6a, tel. 235-22-08
09-500 GOSTYNIN
Załącznik do opinii sanitarnej
Nr 2Wb/114-18-249-2289/10
z dnia 06.08.2010

Państwowy Powiatowy Inspektor Sanitarny w Gostyninie

Obręb: CZYŻEW
gmina: SANNIKI
pow. GOSTYNIŃSKI
woj. : MAZOWIECKIE

MAPA DO CELÓW PROJEKTOWYCH
Skala 1:1000

Wycinek mapy zasadniczej nr 262.312.212
Mapa w granicach oznaczonych linią przerywaną
aktualna na dzień 18.06.2009
Gostynin, dn.24-06-2009

USŁUGI GEODEZYJNE
mgr inż. Czesław Owczarczyk
09-500 Gostynin, ul. Prusa 4
tel. (0-24) 235-52-17, kom.0-603 427-152
NIP 971-010-01-35, Zaśw. 9951

GEODETA UPRAWNIONY
mgr inż. Czesław Owczarczyk
Zaśw. nr 9951

Nie wyklucza się istnienia w terenie innych nie wykazanych na niniejszej mapie urządzeń podziemnych, które nie były zgłoszone do inwentaryzacji lub o których brak jest informacji w [illegible]

Miejscowość : Czyzew			
Nazwa rysunku : PROJEKT ZAGOSPODAROWANIA TERENU	Instalacje Sanitarne Usługi Projektowe Elżbieta Szymańska 09-400 Płock ul.Rembielińskiego 1/78 tel.(024) 367-59-39		
Temat :	Budowa odcinka sieci wodociągowej z przyłączem w m.Czyzew gm.Sanniki		Nr.rys. 2.
Branża :	Sanitarna		
	Nazwisko i imię :	Podpis :	
Projektant :	mgr inż.D.Janiszewska nr up. 111/89		Skala 1:1000
Opracował :	tech. E.Szymańska		Data wykonania: 06.2010
Sprawdził :	mgr inż.M.Skrocki upr.WKP/0156/PWOS/09	mgr inż. Marek Skrocki uprawnienia projektowe do projektowania i kierowania robotami budowlanymi bez ograniczeń w specjalności instalacyjnej w zakresie sieci, instalacji i urządzeń cieplnych, wentylacyjnych, gazowych i kanalizacyjnych Nr ewid. WKP/0156/PWOS/09	

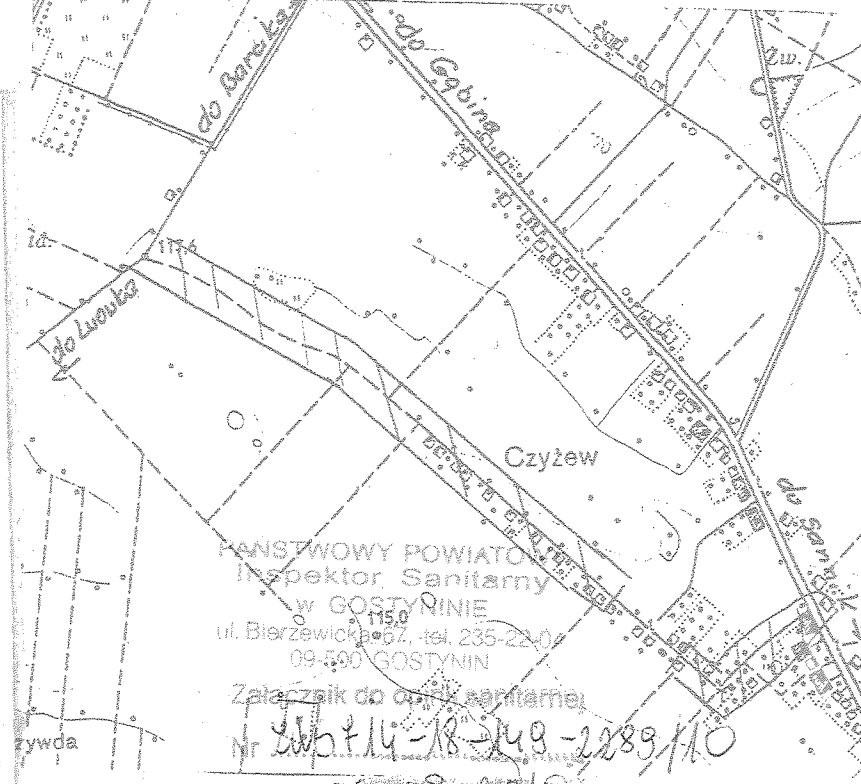

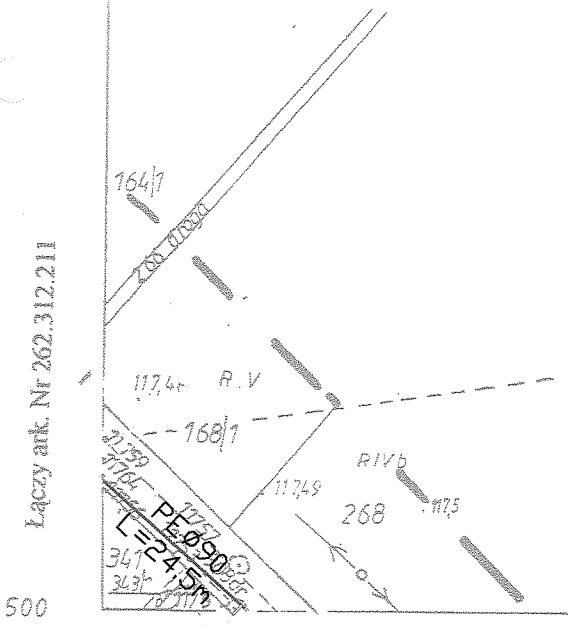

262.312.212

MAPA SYTUACYJNO WYSOKOŚCIOWA

Założona w r. 1992 r. przez